


FÖRKLARINGAR
 Alla mått anges i millimeter, plushöjder i meter.
 Alla mått kontrolleras på plats innan tillverkning.

HÄNVISNINGAR

DELPLANER:
 PLAN 5, DEL 1 A-40-1-0501
 PLAN 5, DEL 2 A-40-1-0502


SEKTIONER:
 SEKTION A-A A-40-2-0001
 SEKTION C-C A-40-2-0002

FASADER:
 FASAD MOT SYDOST A-40-3-0001
 FASAD MOT NORDÖST A-40-3-0002
 FASAD MOT SYDVÄST A-40-3-0003
 FASAD MOT NORDVÄST A-40-3-0004

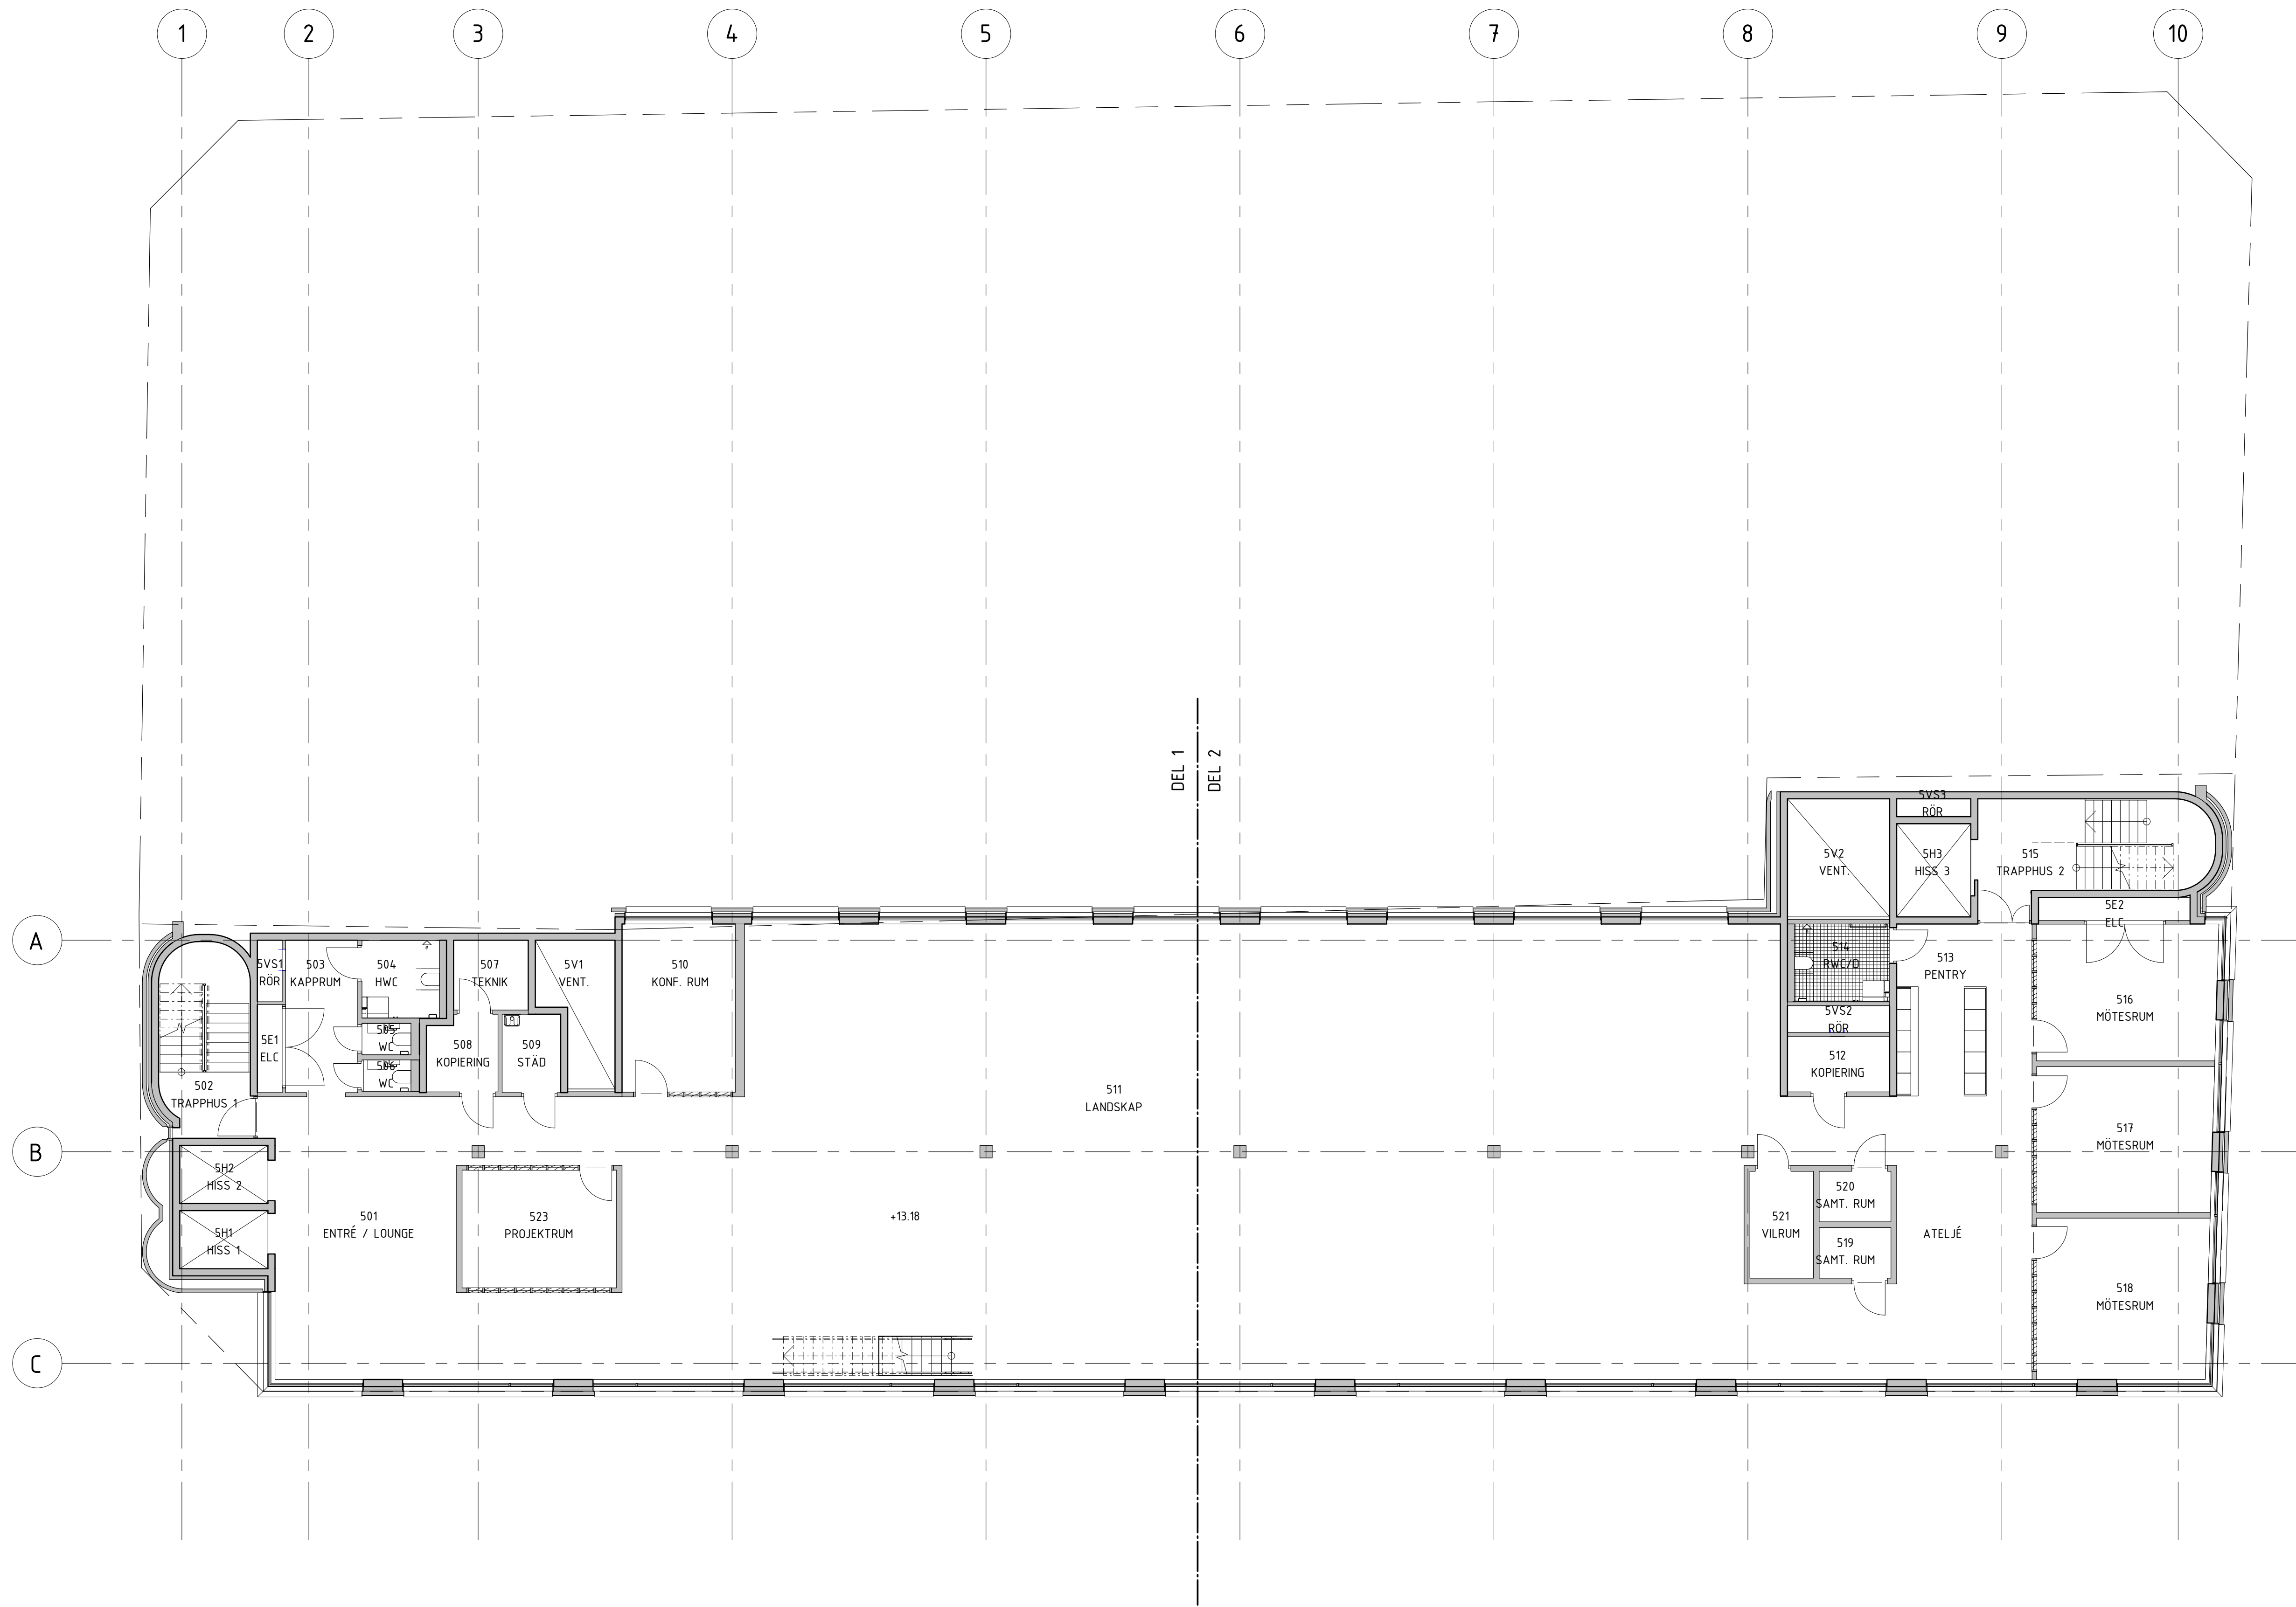

BET	ANT	ANDRINGEN AVSER	SIGN	DATUM
RELATIONSHANDLING				
100				
09				
08				
06				
05				
04				
03				
02				
01				

RELATIONSHANDLING

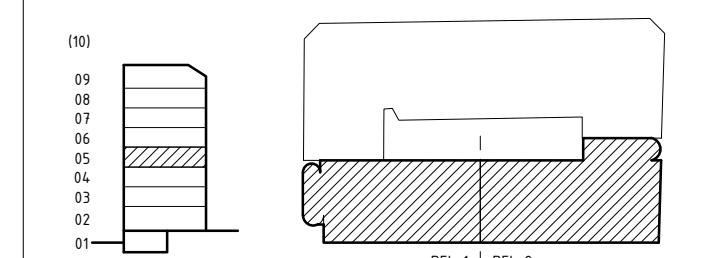

MERKURHUSET
 INOM VALLGRAVEN 49:1, GÖTEBORG



A	BORNSTEIN LYCKEFORS ARKITEKTER AB	031-20 30 42
K	PE Teknik & Arkitektur AB	030-516 00 00
E	BA Elteknik AB	030-072 560
V	Bengt Dahlgren AB	031-720 25 00
W	Bengt Dahlgren AB	031-720 25 00
SP	Bravida AB	032-020 11 70
KP	TMB Element	+371 676 7948

UPPDRAG NR	1301:01	RITAD AV	VST/ECA/JHÄ	HANDLÄGGARE	VST/FSA
DATUM	21-10-12	ANSVARIG	PBO		

NYBYGGNAD KONTORSHUS
 ÖVERSIKTSPLAN, PLAN 05

SKALA	A1 1:100	NUMMER	A-40-1-0500	BET	
	A3 1:200				

0 2 4 6 8 10m
 SKALA 1:100 A1

0 2 4 6 8 10m
 SKALA 1:200 A3