

ART	ART	ANMÄRKNING	ANMÄRKNING	SON	DATA

RELATIONSHANDLING

HÖGSBO 1-3



TEL. 0708-54 06 16 TEL. 031-10 20 75 FAX 031-10 20 71
 TELEFONSTÄLLNINGAR
 UPPRÅD NR. 0209 06 26
 ANSÖKAN NR. 0209 06 26
 H. ROLF
 OLUF ASKLUNDSGÅTA
 GÖTEBORGS
 BEFINTLIGT UTSEENDE
 ENTREPLAN
 SKALA 1:500
 RITNING NR. A30:00:001



PLAN 1



ART	ART	ANMÄRKNING	SO	DATA

RELATIONSHANDLING
HÖGSBO 1-3



TEL. 0708-54 06 16 TEL. 031-10 20 75 FAX 031-10 20 71
 HÖGSBO 1-3
 UPPDRAGS NR. 02009 06 26
 DATUM 2009 06 26
 ANSVARIG H. ROLF
 OLUF ASKLUNDSGÅTA
 GÖTEBORGS
 BEFINTLIGT UTSEENDE
 PLAN 1
 SKALA (A3) 1:100
 RITNING NR. A30:00:002

PLAN 2




ART	ART	ANMÄRKNING	SO	DATA
RELATIONSHANDLING				
HÖGSSBO 1-3				

två ++

TEL. 0708-54 06 16 TEL. 031-10 20 75 FAX 031-10 20 71
 HÖGSSBO 1-3
 UPPDRAGS NR. 0209 06 26
 DATUM 2009 06 26
 OLOF ASKLUNDSGÅTA
 GÖTEBORG
 BEFINTLIGT UTSEENDE
 PLAN 2
 SKALA 1:31100
 A3) 1720 A30:00:003

PLAN 2

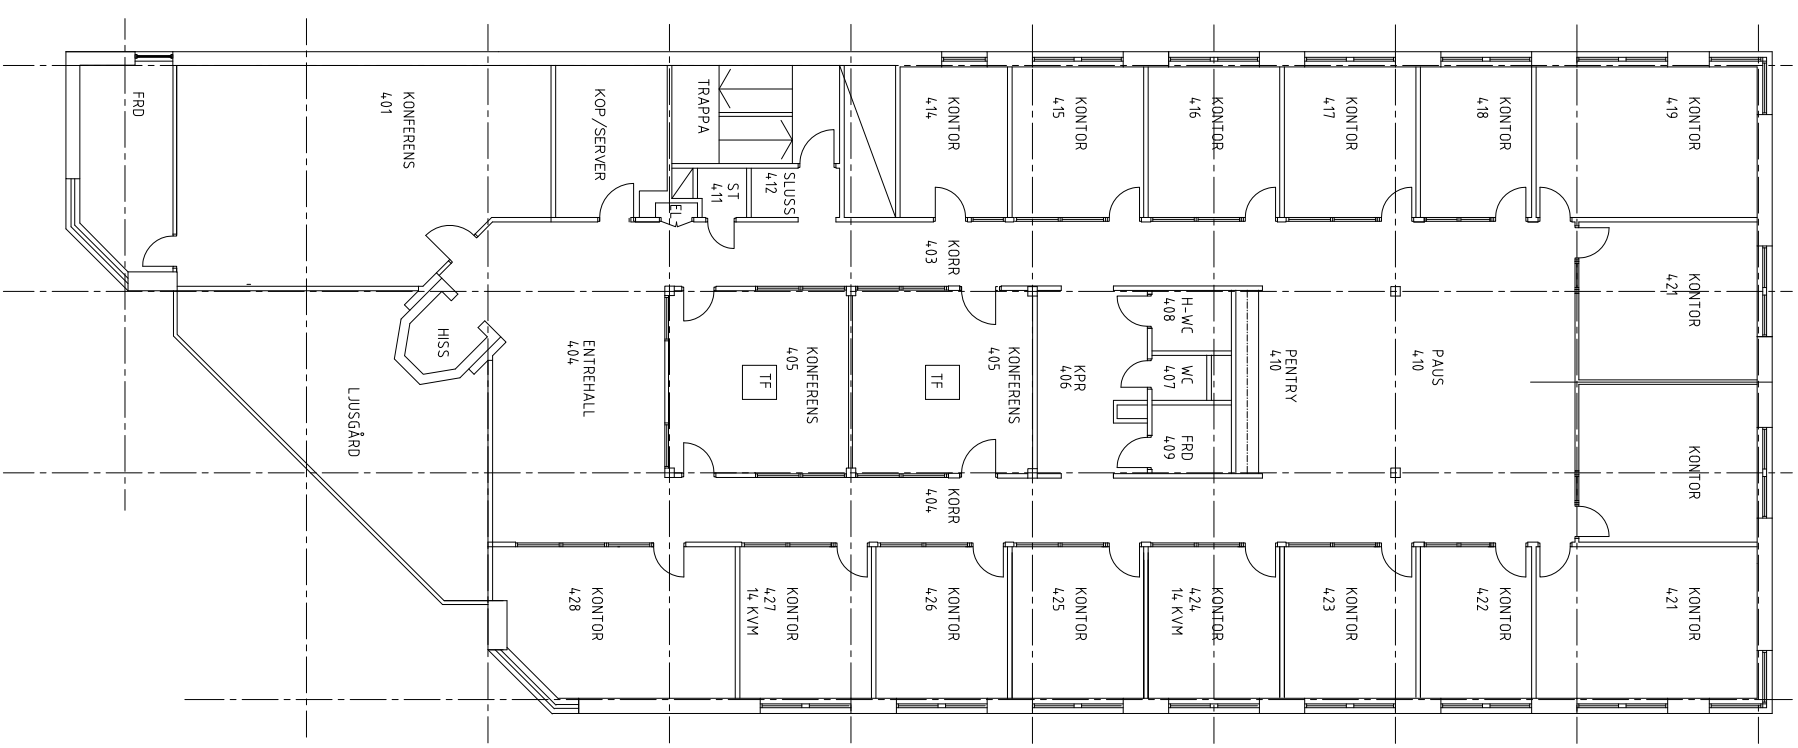

BEIT	ART	ANMÄRKNING	AVGÖR	SON	DATA

RELATIONSHANDLING
HÖGSSBO 1-3



TELEFON: 0708-54 06 16
 UPPDRAGS NR: 2016 06 09
 DATUM: 2016 06 09
 PROJEKT: OLOF ASKLUNDSGÅTAN 1
 GÖTEBORGS
 BEFINTLIGT UTSEENDE
 PLAN 3
 SKALA: (A3) 1:100
 RITNING: A30:00:004

