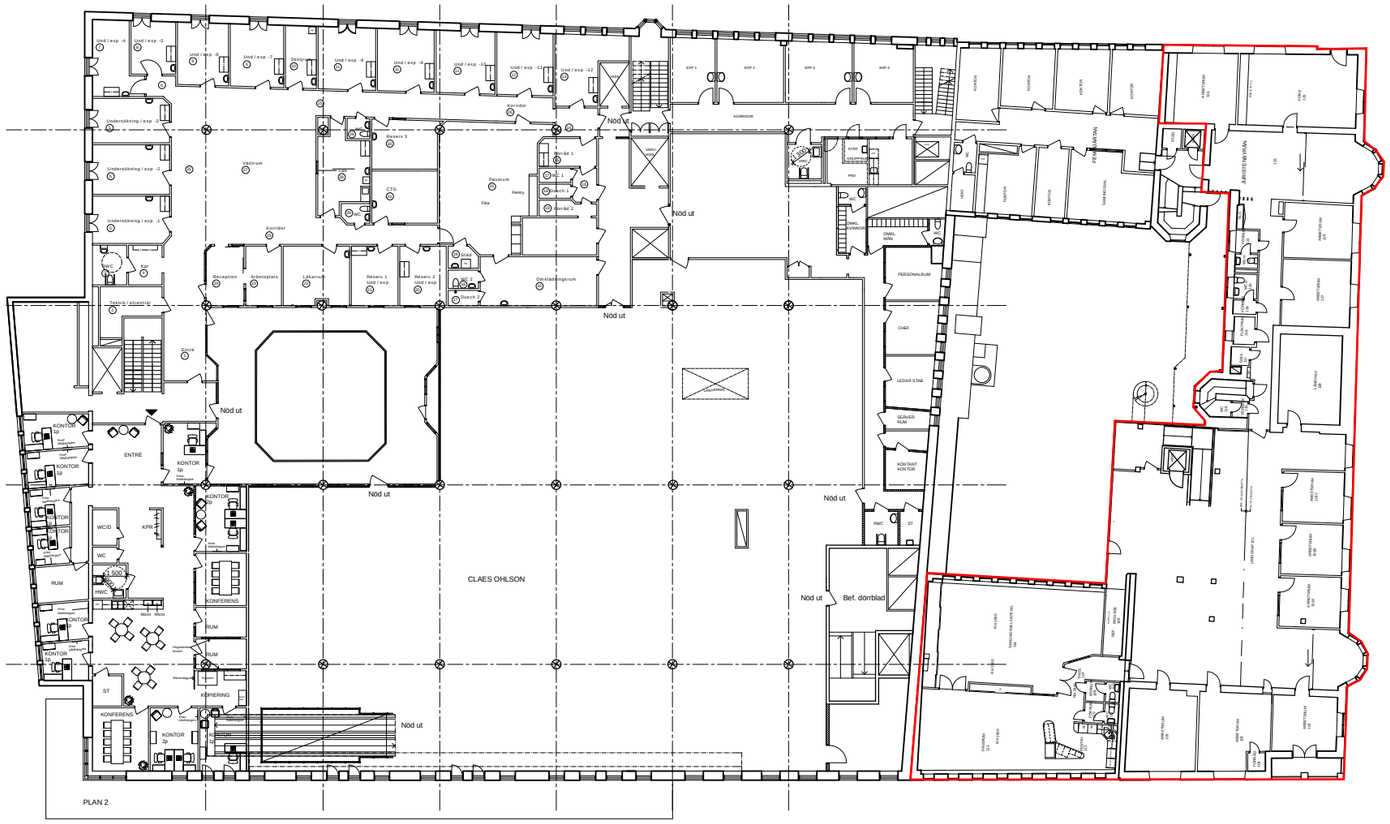

BET	ANT	ÄNDRINGEN AVSER	SIGN	DATUM

RELATIONSHANDLING

KV KLINGBERGET
HALMSTADS KOMMUN
CLAS OHLSON

FREDBLAD
STORGATAN 24 BOX 226 301 06 HALMSTAD 035 -174900 www.fredbladarkitekter.se

UPPDRAG NR	RITAD AV	HANDLÄGGARE
8840J	M RUNESSON	AC CASTLER
DATUM	ANSVARIG	
2016-05-13	AC CASTLER	

PLAN 2

SKALA A1-FORMAT	SKALA A3-FORMAT	RITNINGSNUMMER	BET
1:100	1:200	A305:02	