Bilaga 4

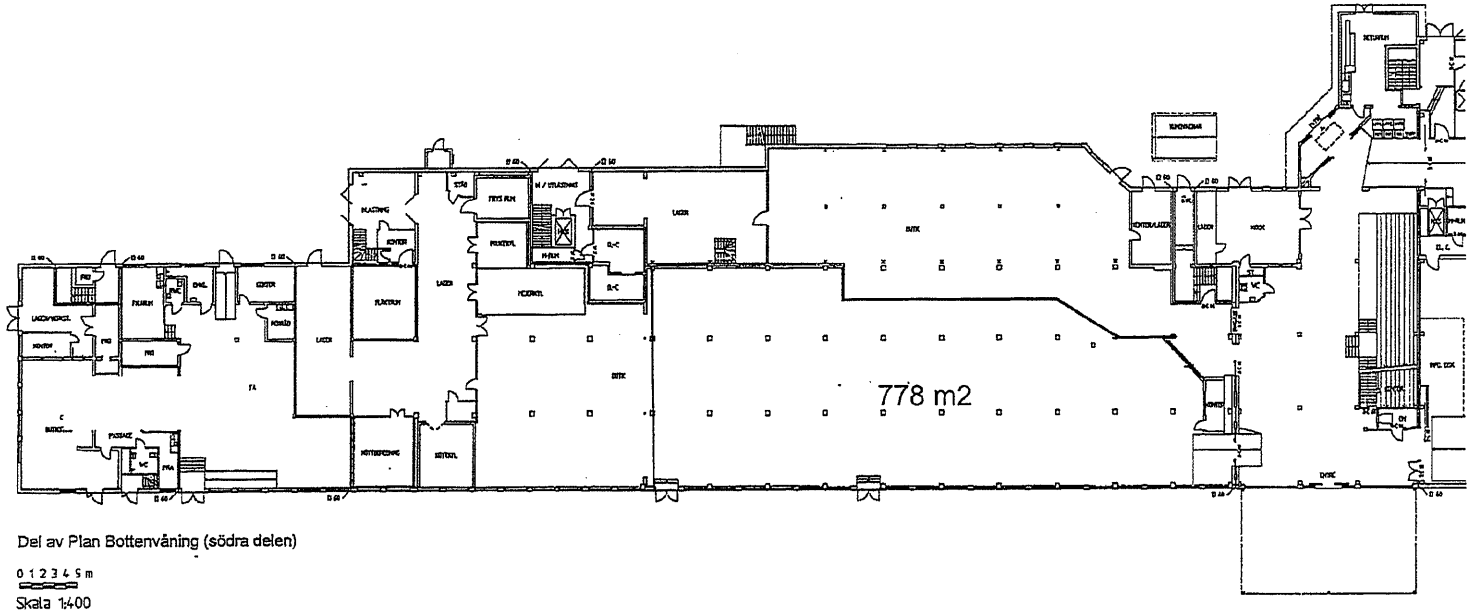

Del av Plan Bottenvåning (södra delen)

0 1 2 3 4 5 m

Skala 1:400

D		Brandcellsgränser - Allmänt	AL	2004-12-17
A		Utbyte av AC-lager	AL	2004-03-03

RELATIONSHANDLING

X	A	PANTEKTOR AB - VÄRNAMO	0370-40610
	K		
	V		
	W		
	E		

PANTEKTOR AB

Anders Linusson

2003-08-22

Zelja Radetic

CORALLEN I VÄRNAMO AB

Kv. Almen 9, Kämen Köpcentra

Värnamo kommun

Rotation

Del av Plan Bottenvåning (södra delen)

1:400	1998-009	A300:101	B

Signerat ÅE, JH, GJ

Transaktion 09222115557470351382