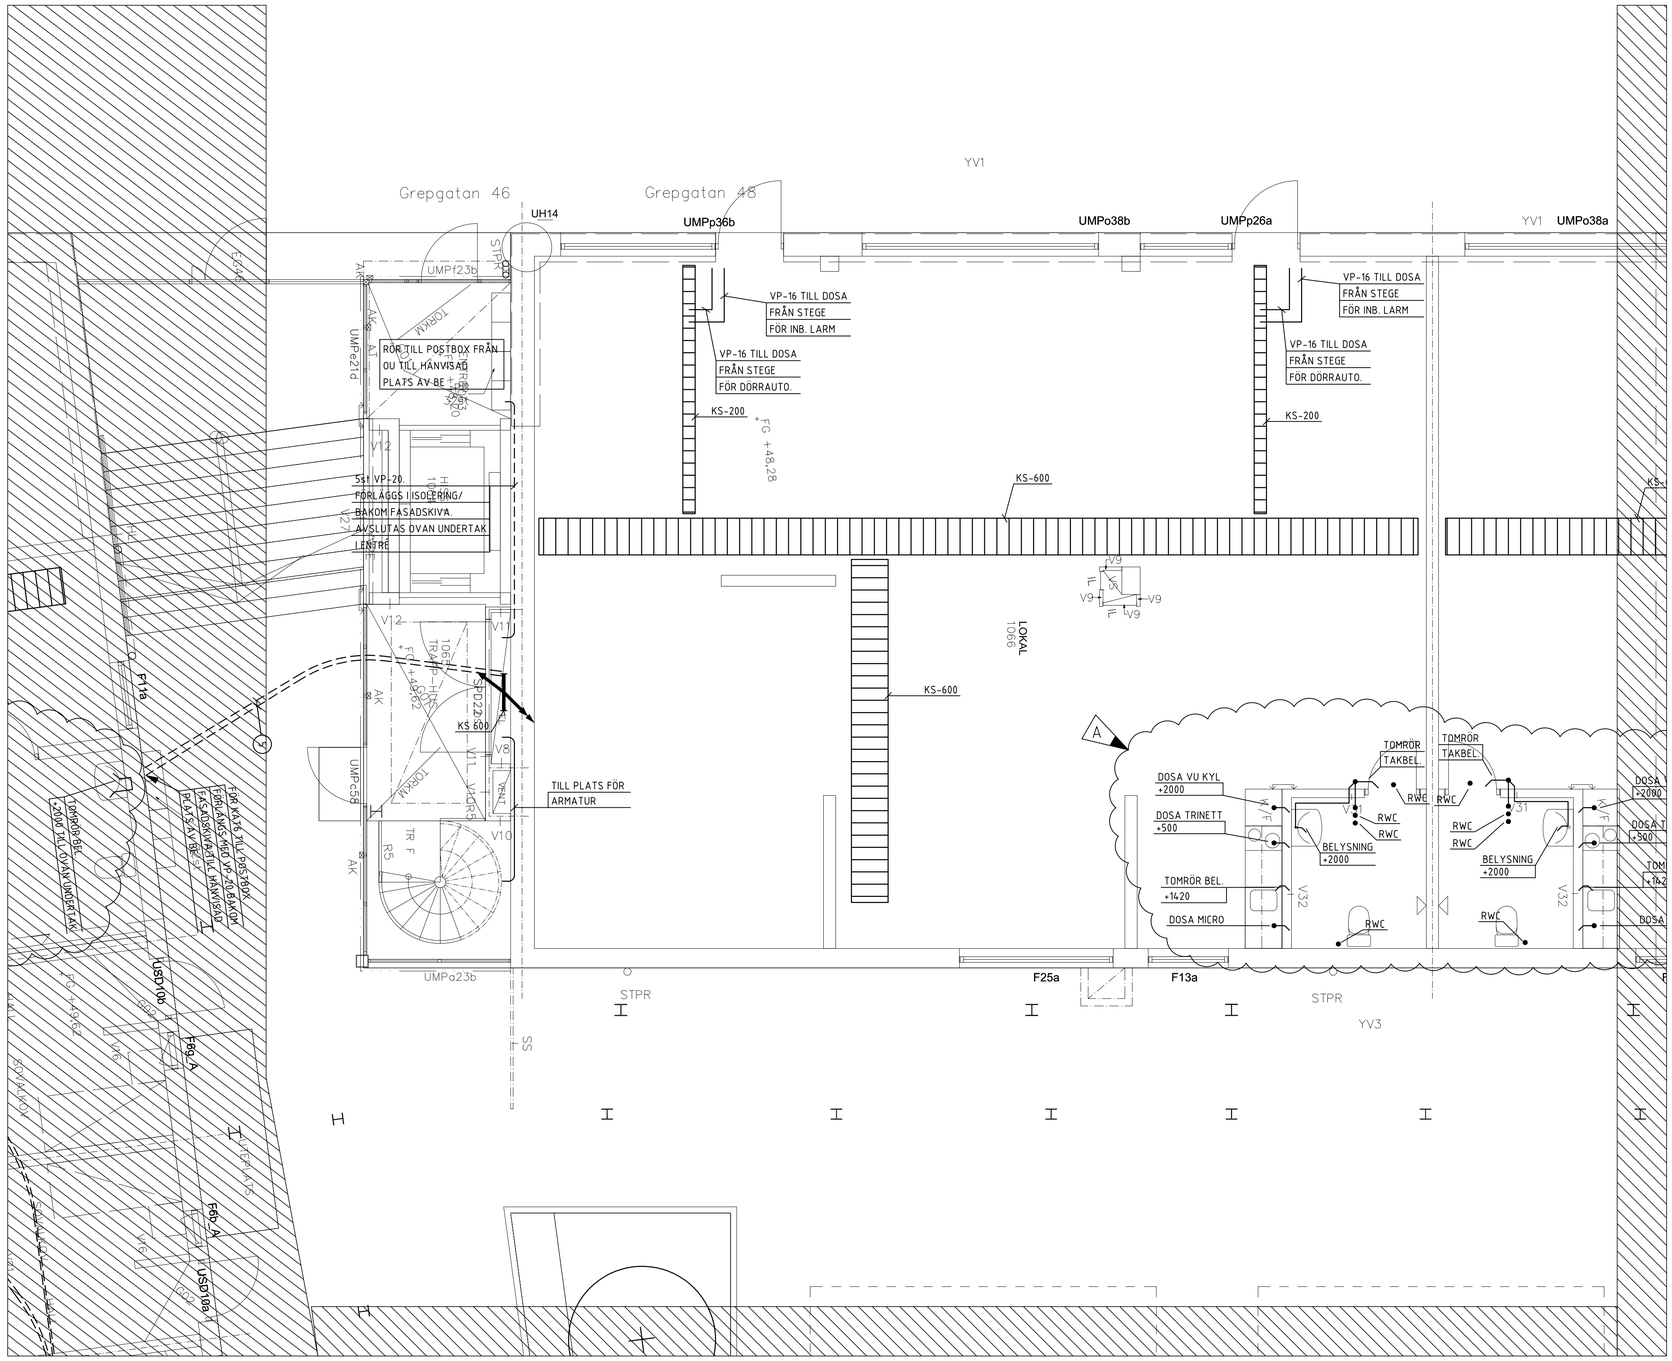

SKALA 1:50

0 1 2 5

METER

KANALISATION

ANVISNINGAR

FÖNSTERBÄNKSKANAL. TYP SCHNEIDER OPTI-LINE 120, PLAST, ELLER LIKVÄRDIG. ÖVERKANT I LIV MED FÖNSTER.

VERTIKAL KANAL TILL OVAN UNDERTAK. LIKA FBK.

FK	FÖNSTERBÄNKSKANAL.
KS	KABELSTEGE.
TS	TRÅDSTEGE
KR	KABELRÄNNA

HÄNVISNINGAR

- SEPARATA UTRYMMEN SKALL FINNAS FÖR EL-/TELE-/ DATALEDNINGAR.
- HÅLTAGNINGAR/KABELRÖR GENOM YTTERVÄGG UNDER MARK FÖRSES MED "BRATHBERGARE", RADON- OCH VATTENTÄTNING, ELLER LIKVÄRDIGT FABRIKAT.
- VID GENOMGÅNG AV BRANDCELL, SKALL TÄTNING UTFÖRAS TILL SAMMA BRANDKLASS SOM VÄGGEN/BJÄLKLAGET.
- BRANDKLASSADE DOSOR MED AVSEDD BRANDKLASS SKALL ANVÄNDAS VID PLACERING I BRANDKLASSADE VÄGGAR OCH SCHAKT.
- KANALISATION I SCHAKT EFTER BEHOV.

1. TOMRÖR FÖR BELYSNING I CYKELSTÄLL. RÖR TAS UPP I DIREKT NÄRHET TILL STOLPE.
2. KANALISATION FÖR MATNING AV LGH-CENTRAL. 32-RÖR. FÖRLÄGGS I PLATTBÄRLAG OVAN LÄGENHET. FÅR ENDAST FÖRLÄGGAS MELLAN VS-SCHAKT OCH AVLOPPSRÖR.
3. KANALISATION FÖR FIBER TILL RESP. LÄGENHET. 20-RÖR. FÖRLÄGGS I PLATTBÄRLAG OVAN LÄGENHET.
4. 20-RÖR. RESERV TILL RESP. LÄGENHET FÖR FRAMTIDA BEHOV. FÖRLÄGGS I PLATTBÄRLAG OVAN LÄGENHET.
5. 20-RÖR. FÖR KAT6 TILL POSTBOX. FÖRLÄGGS INNANFÖR FASADSKIVA MED VP-20 TILL PLATS FÖR TAGGLÄSARE.

FÖRESKRIFTER

- STEGAR I ELRUM/TEKNIKRUM ANPASSAS EFTER BEHOV PÅ PLATS.
- HUVUDSTRÅK SKALL HA MINST 30% RESERVPLATS.
- KABELSTEGAR OCH RÄNNOR FÖRSES MED MINST 50mm TELERÄNNA FÖR FLERFUNKTIONSNÄT RESP. ÖVRIG TELE. KOMPLETTERAS VID BEHOV.
- ALL KANALISATION SKALL VARA HALOGENFRI.
- FBK FÖRSES MED DISTANSER VID PLACERING OVAN RADIATOR, TYP THORSMAN TTA-KV15, ELLER LIKVÄRDIG.
- STEGAR FÖRBINDS I ELRUM 1-135 MED HUVUDJORDNINGSSKENA. STEGAR SKALL FÖRBINDAS MED AV TILLVERKAREN GODKÄNDA SKARVAR FÖR POTENTIALUTJÄMNING. I DE FALL DÄR DETTA INTE ÄR MÖJLIGT ANVÄNDS RQ10 SOM FÖRBINDNING. STEGE/RÄNNA FÅR EJ ANVÄNDAS SOM SKYDDSLEDARE.
- ALLA INKOMMANDE LEDANDE DELAR SKALL FÖRBINDAS MED HUVUDJORDNINGSSKENA, T EX FJÄRRVÄRMERÖR I METALL.
- RESERVPLATS LÄMNAS PÅ ANKARJÄRN FÖR FRAMTIDA KOMPLETTERING AV STEGAR.

BET	ANT	ÄNDRINGEN AVSER	SIGN	DATUM
A		REV. RH	H.Å	2019-01-11

RELATIONSHANDLING

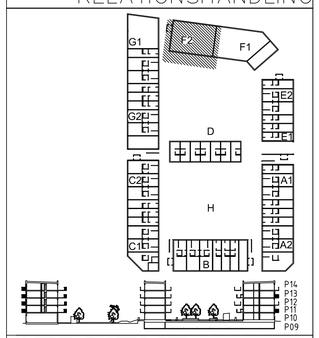

SERNEKE

HEL KONSULT
KULLAGATAN 30
252 20 HELSINGBORG
TEL:042-383970

PRENAD
PRENAD I HELSINGBORG
Box 22018
250 22 Helsingborg
TEL 042-167400 FAX 042-153916

UPPDRAG NR	RITAD AV	HANDLÄGGARE
16014	H.Å	H.Å
DATUM 20180613	ANSVARIG HÅKAN ÅBERG	

KV. SLAGAN

NYBYGGNATION AV LÄGENHETER OCH LOKALER

KANALISATION
HUS F ENTREPLAN DEL 2

SKALA	NUMMER	BET
A1 1:50 A3 1:100	E61-F210	A

XREF:ingo

_XREF:ingo